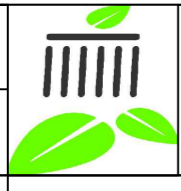


Ecke Grundstück

Datum:	07.12.2020	 Fachschule für Gartenbau Peter-Lenné-Schule, Berlin
Gezeichnet von:	FT91L	
Maßstab 1:100	Bestandsplan	Hausgarten Am Ufer 54